

| 記載が必要な内容 |   |
|----------|---|
| 作成上の留意点  | <ul style="list-style-type: none"> <li>見積書、充電設備設置工事申告との整合性を審査するのに用います。</li> <li>充電設備設置工事申告で申告した付帯設備を全て記載してください。また、付帯設備の名称(型式)、寸法、仕様を記載してください。</li> <li>平面図と兼用する場合は、平面図に記載が必要な内容を確認し、該当する内容を全て記載してください。</li> <li>原稿サイズは全てA3サイズで提出してください。</li> <li>図面は手書き可とします。</li> </ul>  |
|          | <p>①図面基本情報</p> <ul style="list-style-type: none"> <li>設置場所 例) 次世代モール 充電設備設置工事<br/>※設置場所名称が確認できること</li> <li>図面名称 例) 配線ルート図</li> <li>作成者 例) 次世代商事 次世代 二郎</li> <li>縮尺 例) 1/100</li> <li>作成日 例) 令和6年5月17日</li> </ul> <p>②電源元から充電設備間の配線ルート、電線・配管の種類を区画や各々の直線ごとに長さを記載してください。<br/>配線方法(架空・露出・埋設)を明確に記載してください。<br/>※立上げ、立下げがある場合は、その長さも記載してください。<br/>※埋設の場合は、埋設箇所の路面状況も記載してください。<br/>例) アスファルト、コンクリート、土</p> <p>③キュービクル、分電盤、充電設備</p> <ul style="list-style-type: none"> <li>位置関係がわかる寸法を記載してください。</li> </ul> <p>④建柱(引込柱)</p> <ul style="list-style-type: none"> <li>建柱(引込柱)の仕様(材質、高さ)を記載してください。</li> <li>支線を設置する場合は、支線の位置も記載してください。</li> </ul> <p>⑤ハンドホール</p> <ul style="list-style-type: none"> <li>ハンドホールの設置位置、仕様(材質、たて、よこ、高さ)を記載してください。</li> </ul> <p>⑥既設充電設備の位置と配線ルート</p> <ul style="list-style-type: none"> <li>既設充電設備の位置と配線ルートを記載してください。</li> </ul> |

※赤字は記載が必要 黒字は該当工事がある場合に記載が必要。


|               |       |
|---------------|-------|
| CV5.5-3C 全長   | 22.6m |
| 内訳 露出         | 10.7m |
| 管内 金属製 E25    | 4.4m  |
| 金属製 G28       | 2.5m  |
| 合成樹脂 露出 FEP30 | 0.5m  |
| 合成樹脂 埋設 FEP30 | 4.5m  |

※上記のように、配線の全長と内訳を記載しておく、オンライン申請システムの工事内容の申告にて入力容易になる項目があります。

設置パターン：追加設置

①

|      |                 |      |           |
|------|-----------------|------|-----------|
| 設置場所 | 次世代モール 充電設備設置工事 | 図面名称 | 配線ルート図    |
| 作成者  | 次世代商事(株) 次世代 二郎 | 縮尺   | 1/100     |
|      |                 | 作成日  | 令和6年5月17日 |

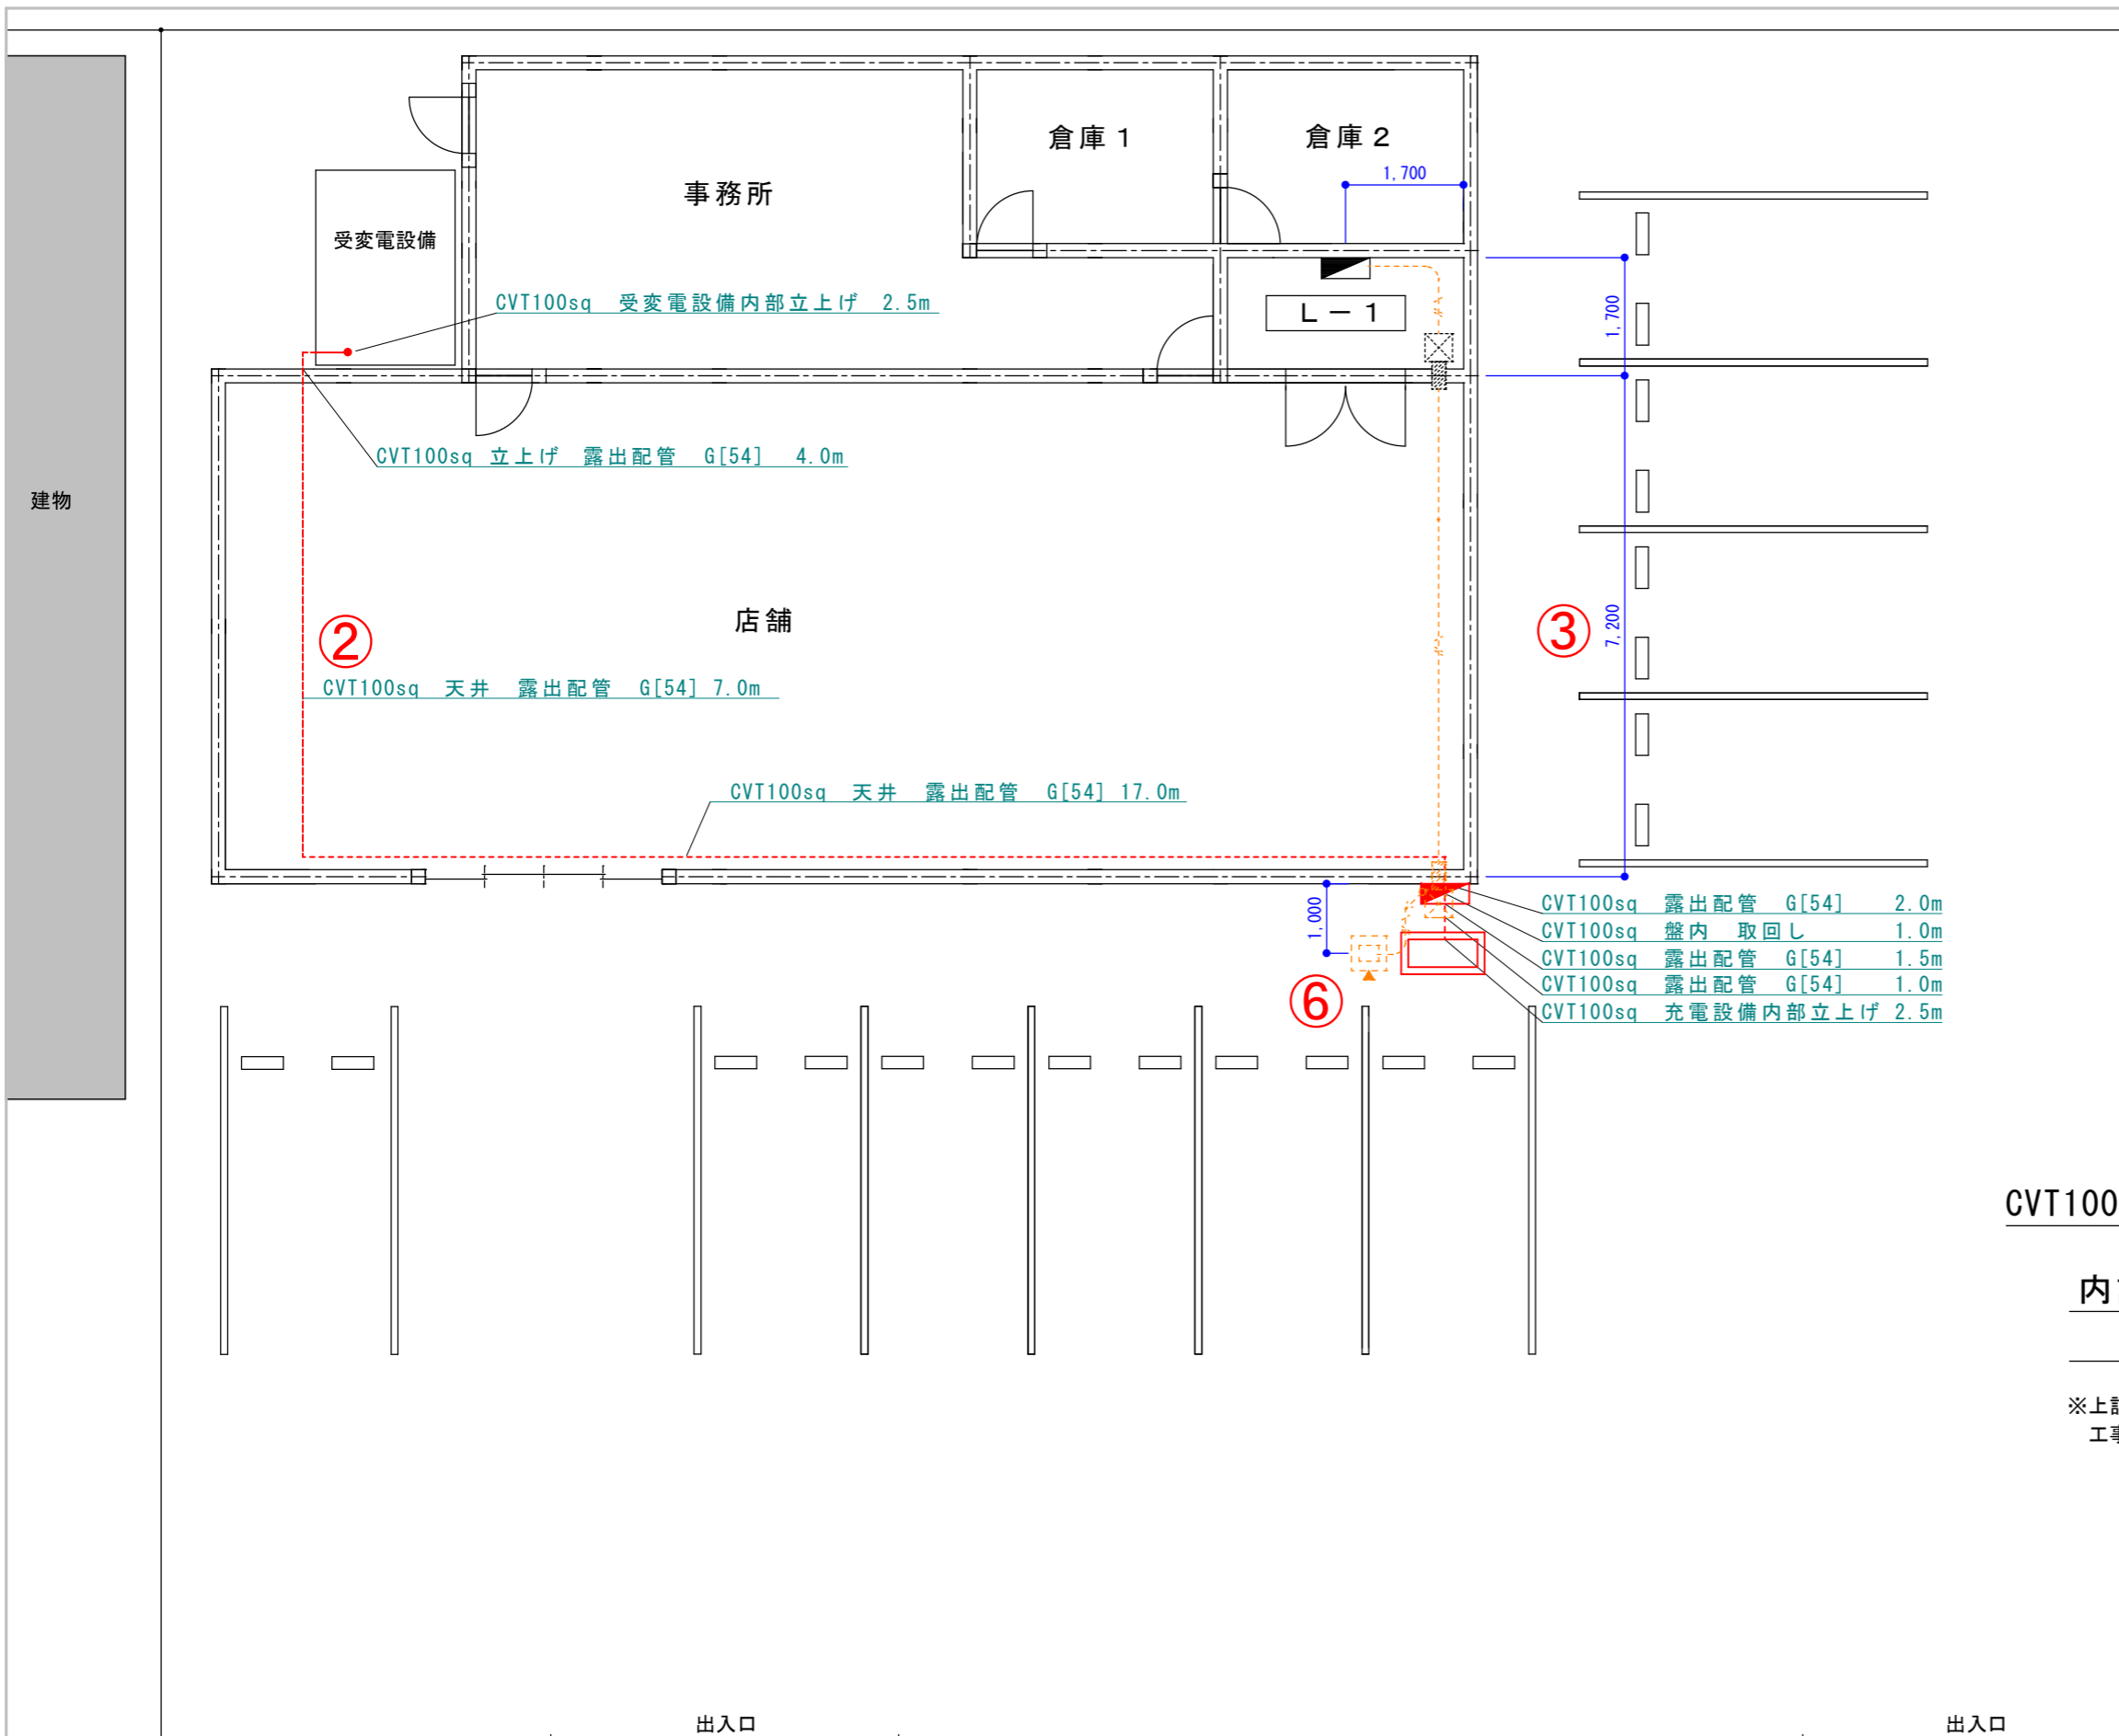

| 記載が必要な内容 |  |
|----------|--|
| 作成上の留意点  | <ul style="list-style-type: none"> <li>見積書、充電設備設置工事申告との整合性を審査するのに使います。</li> <li>充電設備設置工事申告で申告した付帯設備を全て記載してください。また、付帯設備の名称(型式)、寸法、仕様を記載してください。</li> <li>平面図と兼用する場合は、平面図に記載が必要な内容を確認し、該当する内容を全て記載してください。</li> <li>原稿サイズは全てA3サイズで提出してください。</li> <li>図面は手書き可とします。</li> </ul>   |
|          | <p>①図面基本情報</p> <ul style="list-style-type: none"> <li>設置場所 例) 次世代モール 充電設備設置工事<br/>※設置場所名称が確認できること</li> <li>図面名称 例) 配線ルート図</li> <li>作成者 例) 次世代商事 次世代 二郎</li> <li>縮尺 例) 1/100</li> <li>作成日 例) 令和6年5月17日</li> </ul> <p>②電源元から充電設備間の配線ルート、電線・配管の種類を<br/>区画や各々の直線ごとに長さを記載してください。<br/>配線方法(架空・露出・埋設)を明確に記載してください。<br/>※立上げ、立下げがある場合は、その長さも記載してください。<br/>※埋設の場合は、埋設箇所の路面状況も記載してください。<br/>例) アスファルト、コンクリート、土</p> <p>③キュービクル、分電盤、充電設備</p> <ul style="list-style-type: none"> <li>位置関係がわかる寸法を記載してください。</li> </ul> <p>④建柱(引込柱)</p> <ul style="list-style-type: none"> <li>建柱(引込柱)の仕様(材質、高さ)を記載してください。</li> <li>支線を設置する場合は、支線の位置も記載してください。</li> </ul> <p>⑤ハンドホール</p> <ul style="list-style-type: none"> <li>ハンドホールの設置位置、仕様(材質、たて、よこ、高さ)を記載してください。</li> </ul> <p>⑥既設充電設備の位置と配線ルート</p> <ul style="list-style-type: none"> <li>既設充電設備の位置と配線ルートを記載してください。</li> </ul> |

※赤字は記載が必要 黒字は該当工事がある場合に記載が必要。


|             |           |
|-------------|-----------|
| CVT100sq 全長 | 38.5m     |
| 内訳 露出       | 6.0m      |
| 管内 金属製      | G54 32.5m |

※上記のように、配線の全長と内訳を記載しておくと、オンライン申請システムの工事内容の申告にて入力容易になる項目があります。

# 設置パターン：入替設置（同一設置箇所）

①

|      |                 |      |                     |
|------|-----------------|------|---------------------|
| 設置場所 | 次世代モール 充電設備設置工事 | 図面名称 | 配線ルート図              |
| 作成者  | 次世代商事(株) 次世代 二郎 | 縮尺   | 1/100 作成日 令和6年5月17日 |

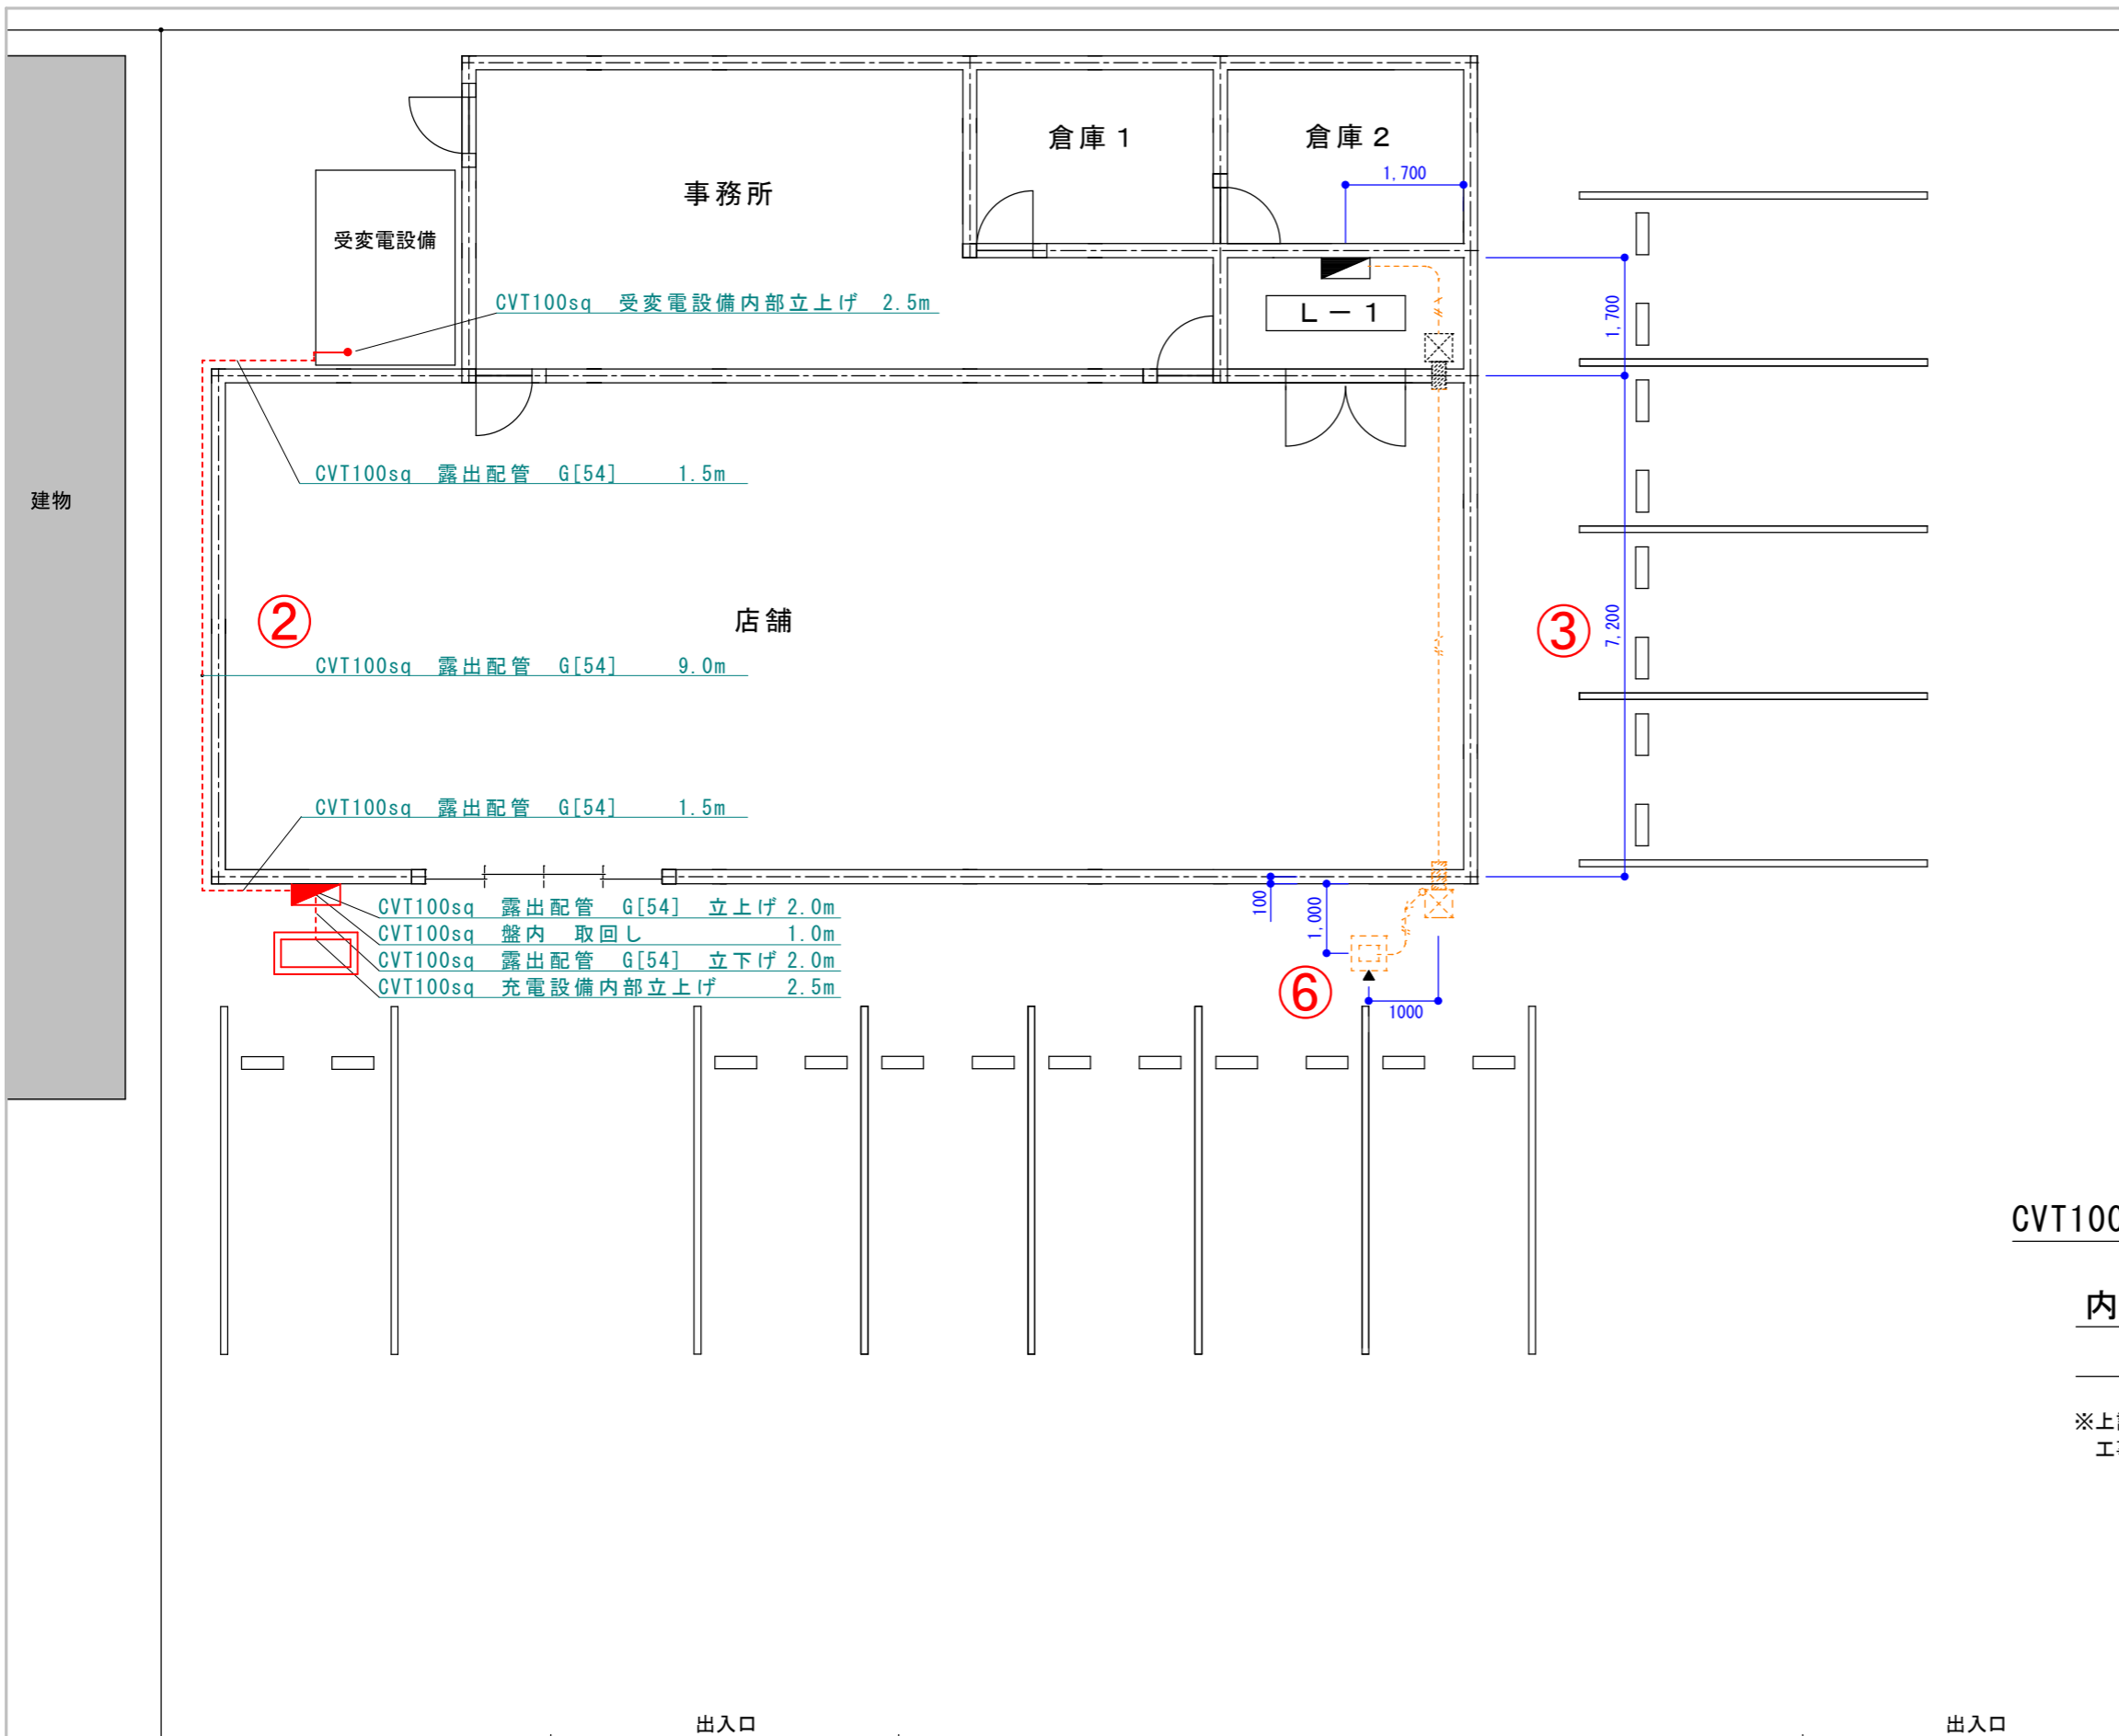

| 記載が必要な内容 |   |
|----------|---|
| 作成上の留意点  | <ul style="list-style-type: none"> <li>見積書、充電設備設置工事申告との整合性を審査するのに用います。</li> <li>充電設備設置工事申告で申告した付帯設備を全て記載してください。また、付帯設備の名称(型式)、寸法、仕様を記載してください。</li> <li>平面図と兼用する場合は、平面図に記載が必要な内容を確認し、該当する内容を全て記載してください。</li> <li>原稿サイズは全てA3サイズで提出してください。</li> <li>図面は手書き可とします。</li> </ul>  |
|          | <p>①図面基本情報</p> <ul style="list-style-type: none"> <li>設置場所 例) 次世代モール 充電設備設置工事<br/>※設置場所名称が確認できること</li> <li>図面名称 例) 配線ルート図</li> <li>作成者 例) 次世代商事 次世代 二郎</li> <li>縮尺 例) 1/100</li> <li>作成日 例) 令和6年5月17日</li> </ul> <p>②電源元から充電設備間の配線ルート、電線・配管の種類を区画や各々の直線ごとに長さを記載してください。配線方法(架空・露出・埋設)を明確に記載してください。※立上げ、立下げがある場合は、その長さも記載してください。※埋設の場合は、埋設箇所の路面状況も記載してください。例) アスファルト、コンクリート、土</p> <p>③キュービクル、分電盤、充電設備</p> <ul style="list-style-type: none"> <li>位置関係がわかる寸法を記載してください。</li> </ul> <p>④建柱(引込柱)</p> <ul style="list-style-type: none"> <li>建柱(引込柱)の仕様(材質、高さ)を記載してください。</li> <li>支線を設置する場合は、支線の位置も記載してください。</li> </ul> <p>⑤ハンドホール</p> <ul style="list-style-type: none"> <li>ハンドホールの設置位置、仕様(材質、たて、よこ、高さ)を記載してください。</li> </ul> <p>⑥既設充電設備の位置と配線ルート</p> <ul style="list-style-type: none"> <li>既設充電設備の位置と配線ルートを記載してください。</li> </ul> |

※赤字は記載が必要 黒字は該当工事がある場合に記載が必要。

|             |           |
|-------------|-----------|
| CVT100sq 全長 | 22.0m     |
| 内訳 露出       | 6.0m      |
| 管内 金属製      | G54 16.0m |

※上記のように、配線の全長と内訳を記載しておくことで、オンライン申請システムの工事内容の申告にて入力容易になる項目があります。

設置パターン：入替設置（同一敷地内）

①

|      |                 |      |                     |
|------|-----------------|------|---------------------|
| 設置場所 | 次世代モール 充電設備設置工事 | 図面名称 | 配線ルート図              |
| 作成者  | 次世代商事(株) 次世代 二郎 | 縮尺   | 1/100 作成日 令和6年5月17日 |

R6.05.17作成